
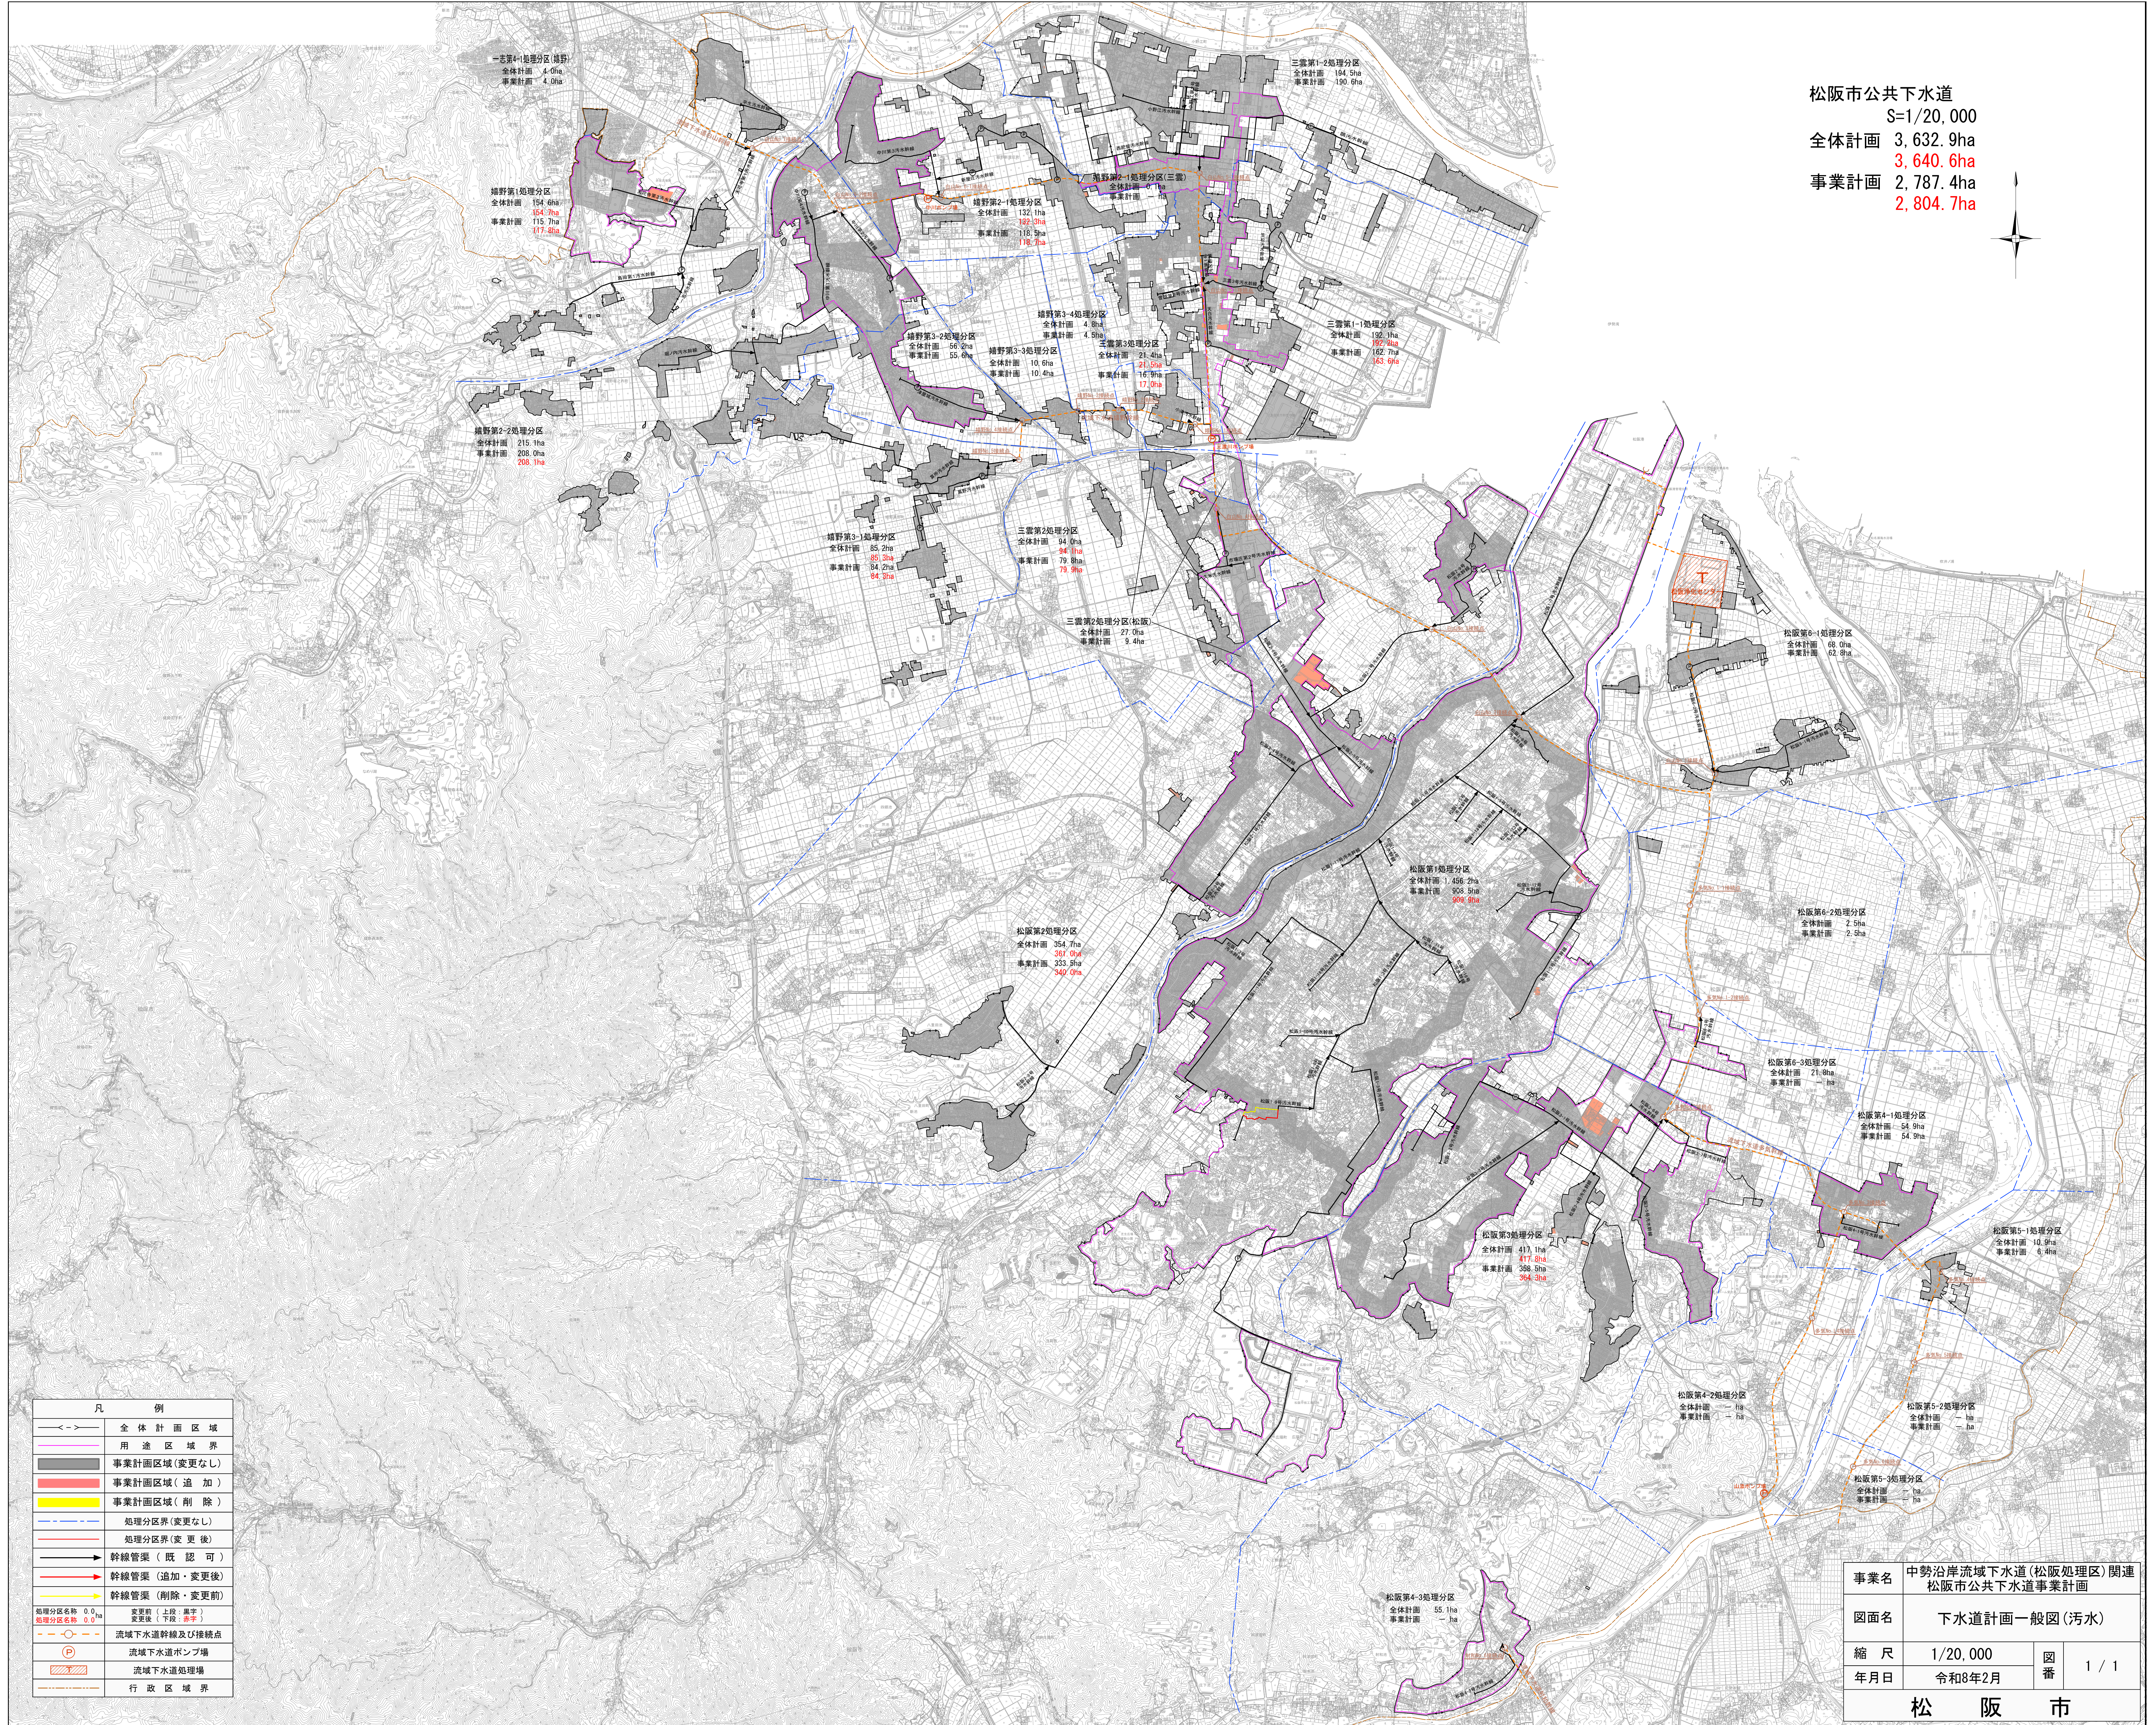


松阪市公共下水道
 S=1/20,000
 全体計画 3,632.9ha
 3,640.6ha
 事業計画 2,787.4ha
 2,804.7ha

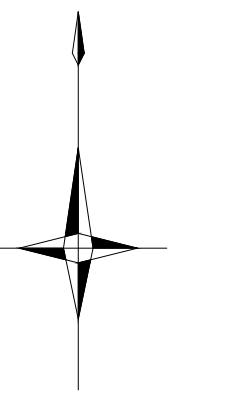

凡 例	
	全体計画区域
	用途区域界
	事業計画区域(変更なし)
	事業計画区域(追加)
	事業計画区域(削除)
	処理分区界(変更なし)
	処理分区界(変更後)
	幹線管渠(既認可)
	幹線管渠(追加・変更後)
	幹線管渠(削除・変更前)
	処理分区名称 0.0ha
	変更前(上段・赤字)
	変更後(下段・赤字)
	流域下水道幹線及び接続点
	流域下水道ポンプ場
	流域下水道処理場
	行政区境界

事業名	中勢沿岸流域下水道(松阪処理区)関連 松阪市公共下水道事業計画		
図面名	下水道計画一般図(汚水)		
縮尺	1/20,000	図番	1/1
年月日	令和8年2月		
松 阪 市			